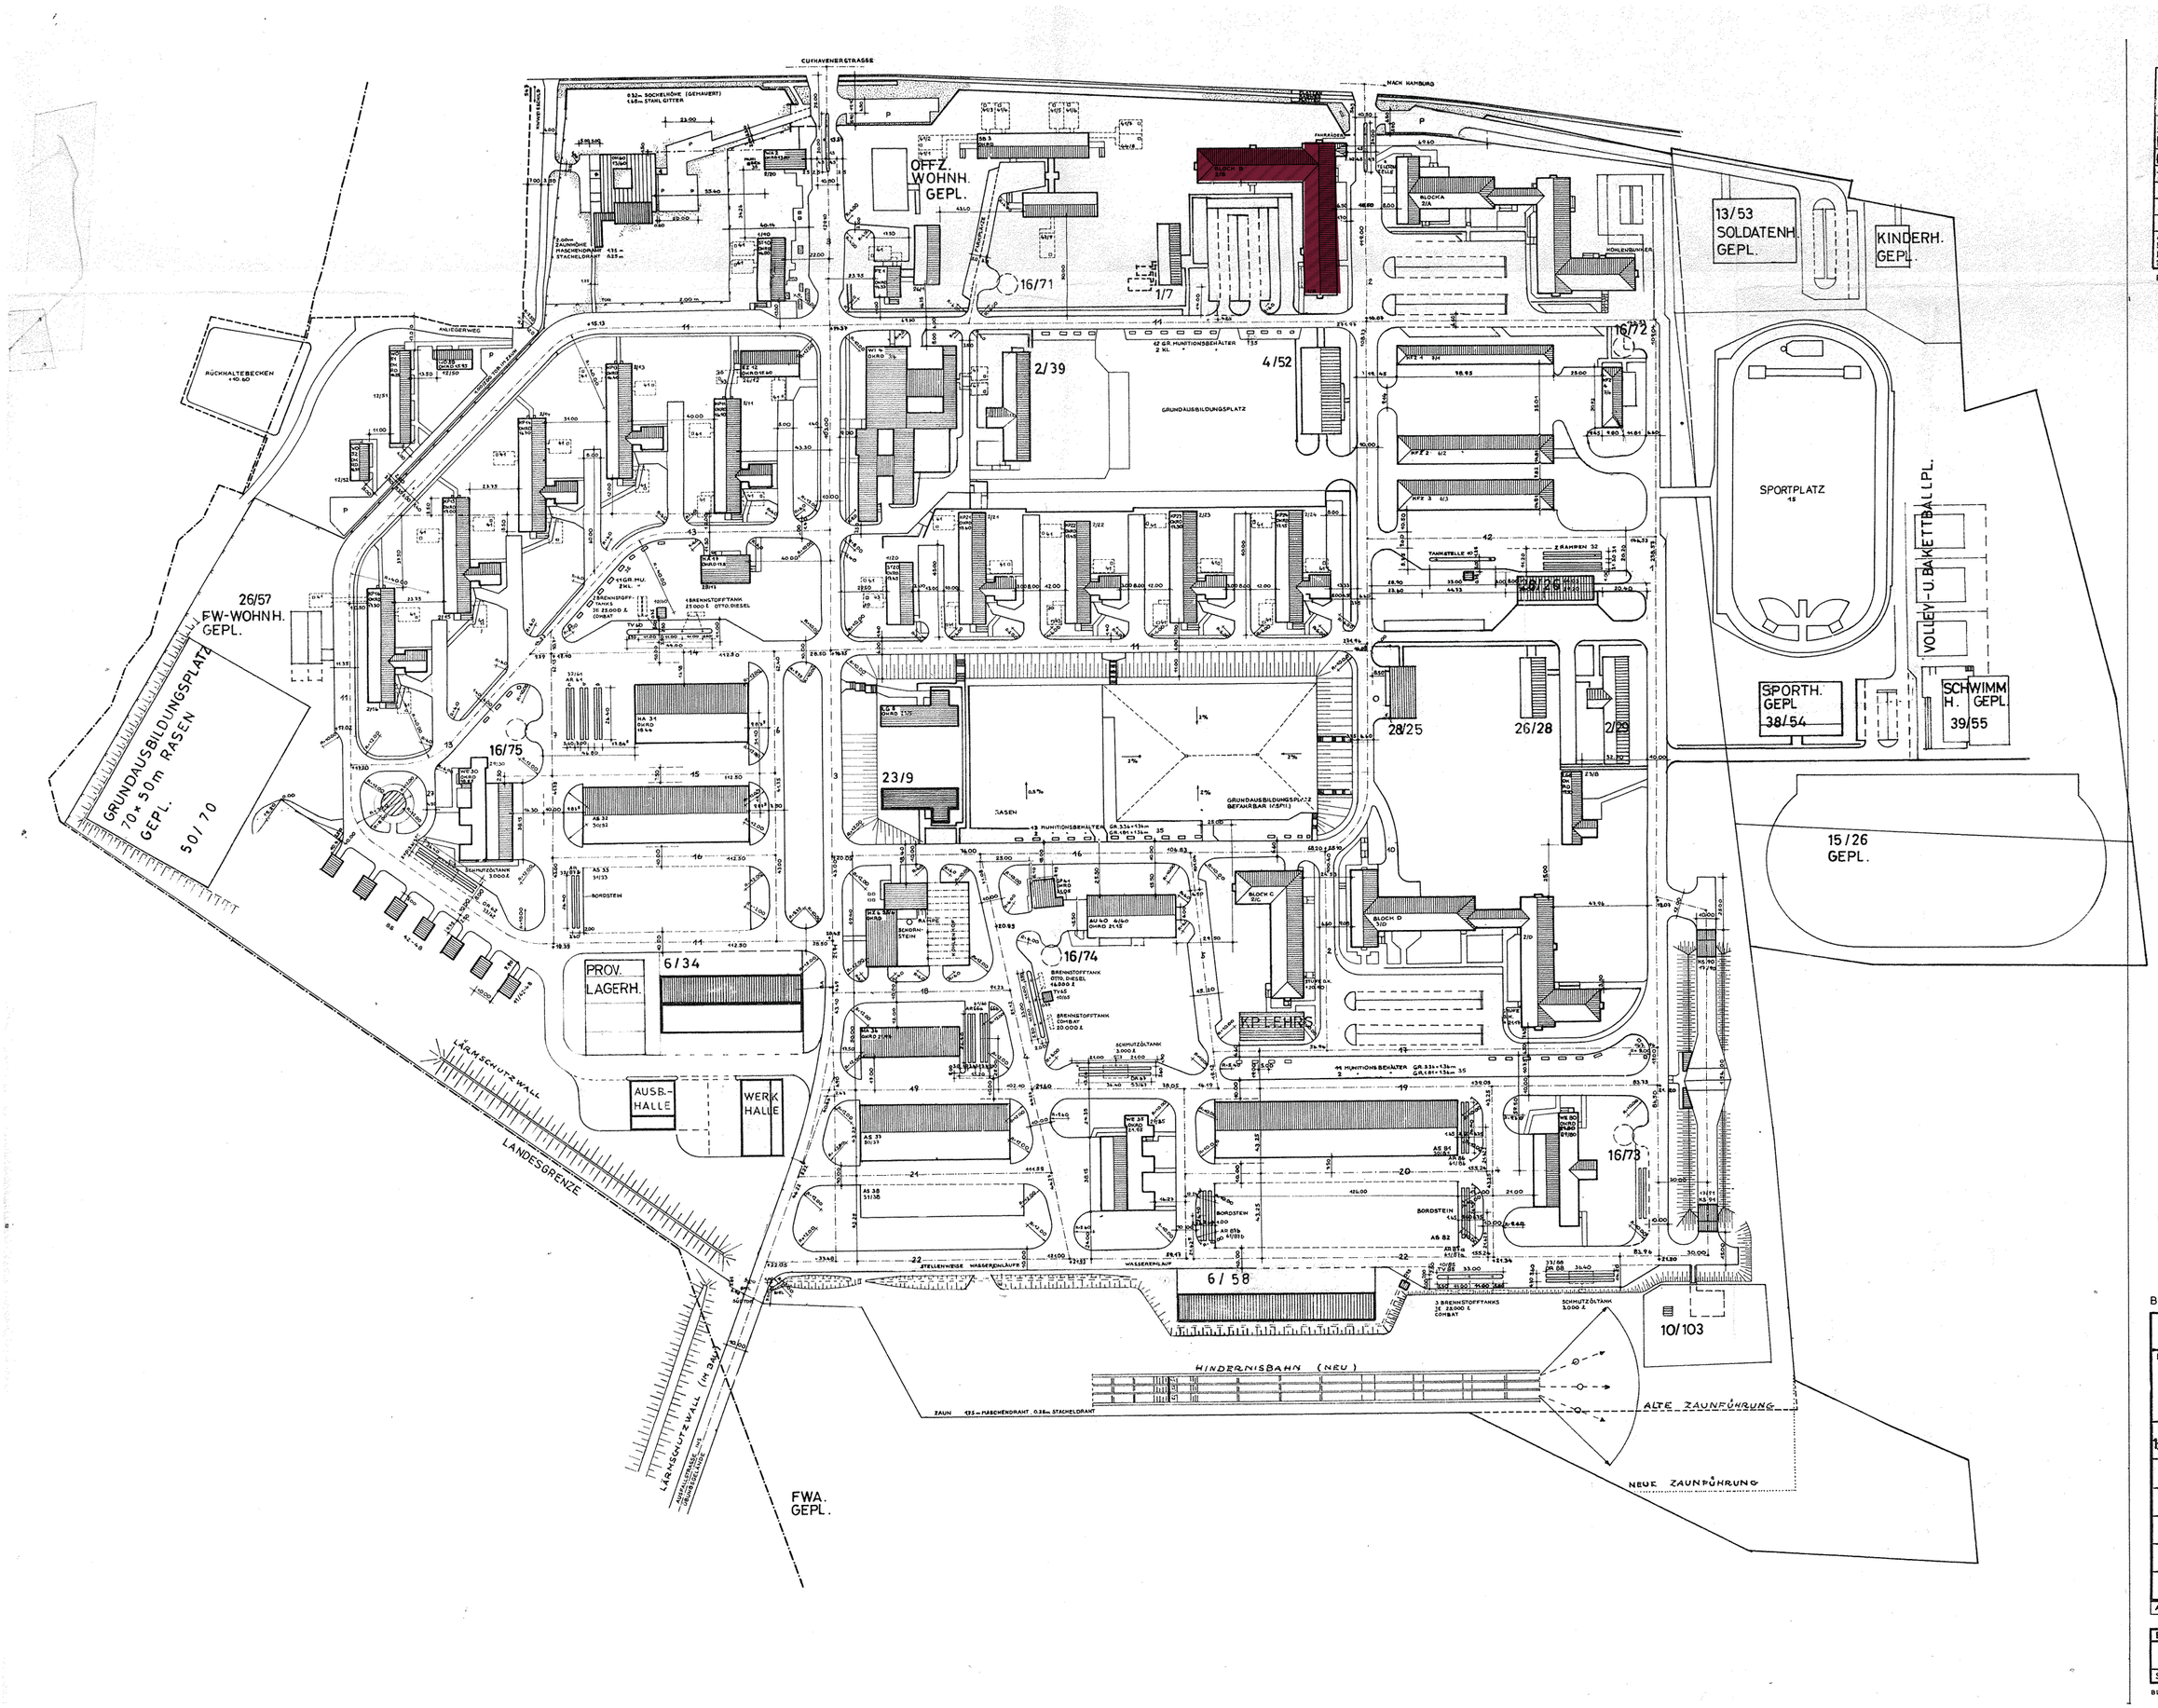

ÄNDERUNGEN UND ERGÄNZUNGEN			
BEZEICHNUNG	DATUM	GEZ.	GES.
OH 13/60 + SIEL EINLAUF EINGETRAGEN; ZAUN GEÄNDERT	10.10.63	SG.	
NEUBAUTEN	71	WEI	
ERGÄNZT	3.72	F:	
ERGÄNZT	14.1.74	Schrage	
TECHN. BER. FLA GEÄN.	11.2.75	Schrage	

ALLE MASSE SIND AM BAU ZU PRÜFEN. UNSTIMMIGKEITEN SIND VOR DER BAUAUSFÜHRUNG MIT DEM ENTWURFSBÜRO ZU KLÄREN. FÜR DIE EINHALTUNG DER MASSE HAFTET ALLEIN DER UNTERNEHMER.

BEMERKUNGEN

BAUBESTANDSZEICHNUNGEN WIE BAUZEICHNUNGEN IM HOCHBAU NACH DIN 1356 JUNI 1931

0 5 10 20 30 40 50 60m

BESTANDSPLAN

BAUBEHÖRDE HAMBURG
HOCHBAUAMT

BAUVORHABEN

RÖTTIGER — KASERNE
HAMBURG — FISCHBEK

MASSTAB	BEZEICHNUNG
1:2500	LAGEPLAN

i.V. Bettex 3.11.62

CH. SCHRÖDER

HIBI | Nr. 017/011 | DATUM SEPTEMBER 1964

A

Baubehörde	Hochbauamt	Plankammer	
			Aust. Gruppe
Schrank:	Fach:	Mappe:	1

BL. GR. 64,1/118,9